



Ogólny schemat połączeń

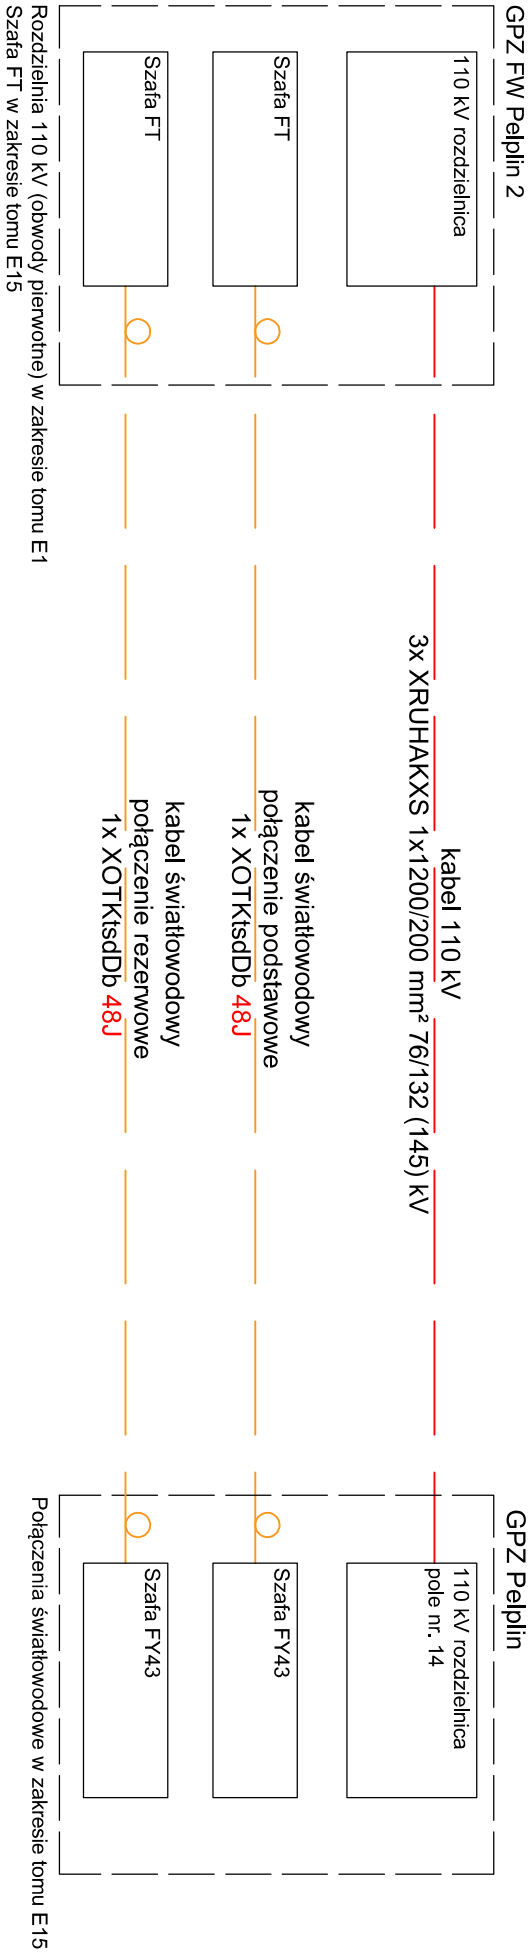

GPZ FW Pelplin 2

Schemat połączeń żył powrotnych

GPZ Pelplin

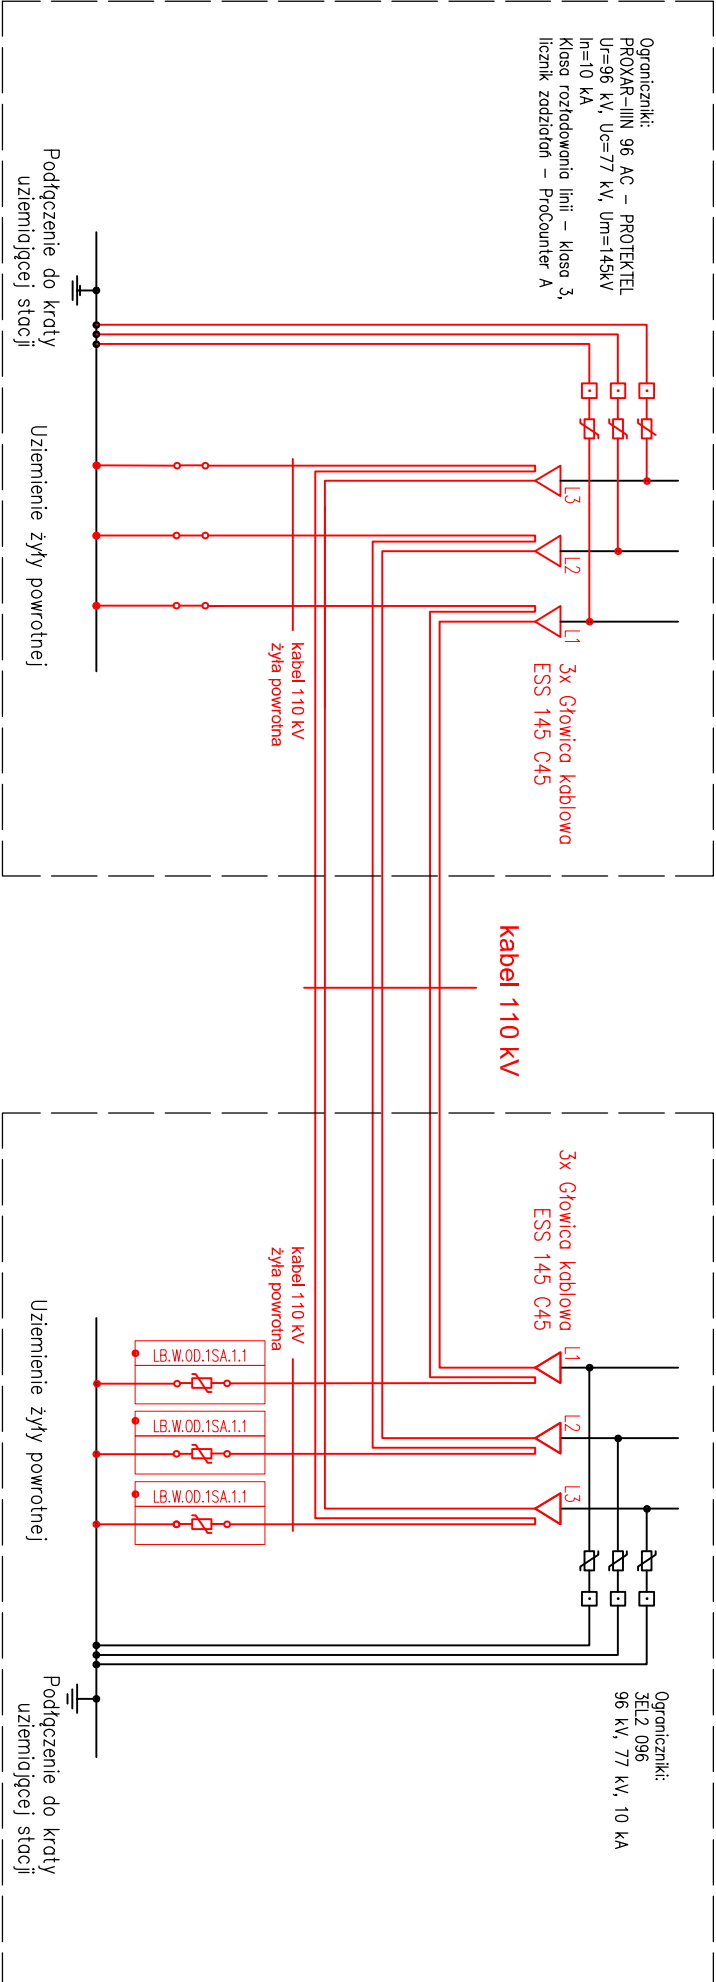

DOKUMENTACJA
POWYKONAWCZA

Imię i nazwisko	Specjalność	Nr uprawnień	Podpis
Projektant: mgr inż. Bartosz Giza	Instalacyjna w zakresie sieci, instalacji i urządzeń elektrycznych i elektroenergetycznych	PDL/0067/POOE/12	
Sprawdzający: mgr inż. Daniel Cimochowski	Instalacyjna w zakresie sieci, instalacji i urządzeń elektrycznych i elektroenergetycznych	PDL/0065/PBE/16	
Nazwa i adres obiektu budowlanego: Linia kablowa 110 kV relacji GPZ FW Pelplin 2 - GPZ Pelplin		Nr projektu: 2023_066	
Wykaz działek umieszczono na stronie tytułowej projektu.		Format: A3	Skala: -
Tytuł rysunku: FW Pelplin 2. Linia kablowa VN i światłowodowa. Schemat ideowy zasilania.		Wersja: 02	
		Data sporządzenia: 2024.01.09	
		Data sprawdzenia: 2024.01.09	
		Nr rysunku:	L-010007