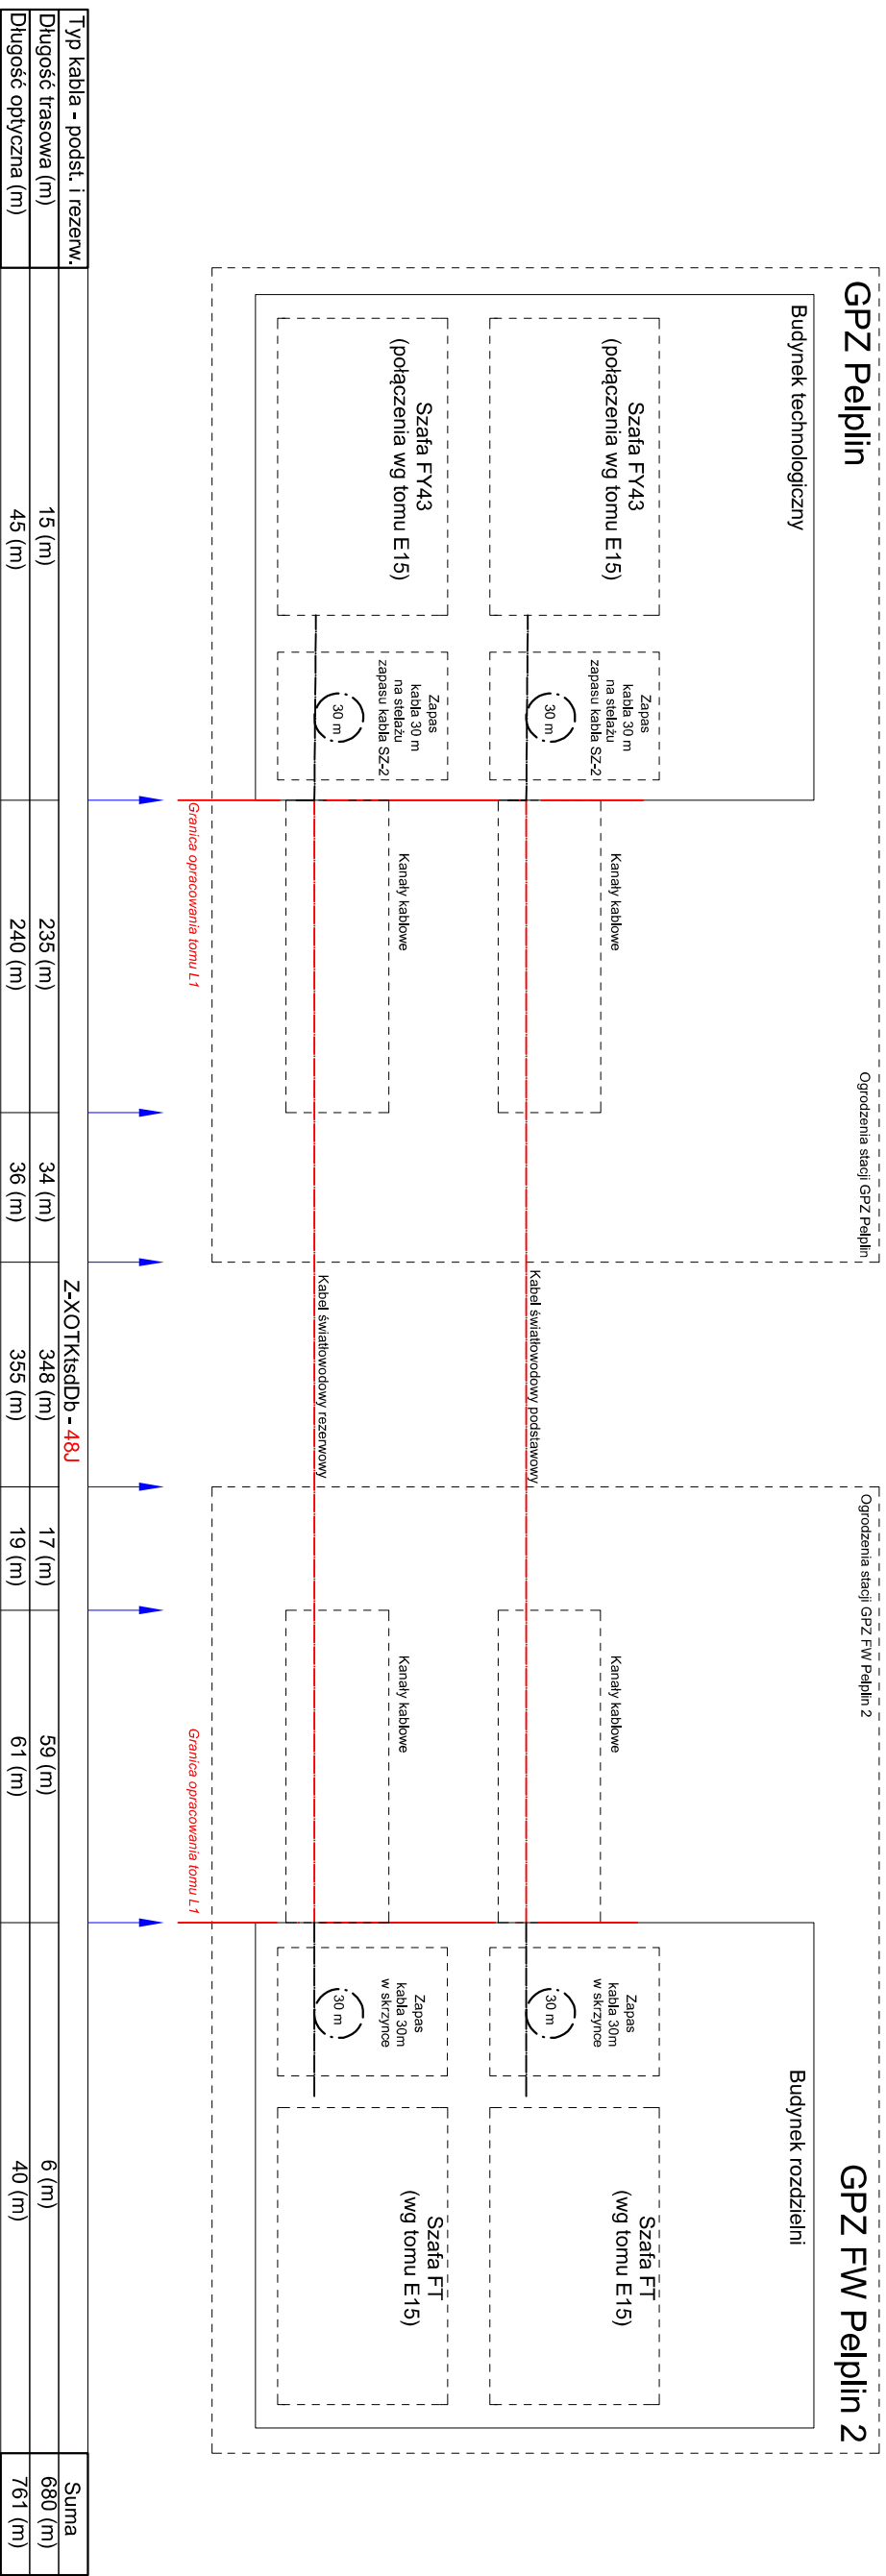


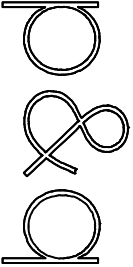
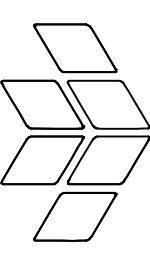
Kabel światłowodowy relacji GPZ Pelplin - GPZ FW Pelplin 2



Legenda:

Światłowod jednomodowy

**DOKUMENTACJA
POWYKONAWCZA**

Inię i nazwisko		Specjalność		Nr uprawnień		Podpis	
Projektant: mgr inż. Bartosz Giza		Instalacyjna w zakresie sieci, instalacji i urządzeń elektrycznych i elektroenergetycznych		PDL/0067/POOE/12			
Sprawdzający: mgr inż. Daniel Cimochoński		Instalacyjna w zakresie sieci, instalacji i urządzeń elektrycznych i elektroenergetycznych		PDL/0065/PBE/16			
 		Nazwa i adres obiektu budowlanego:		Nr projektu: 2023_066			
		Linia kablowa 110 kV relacji GPZ FW Pełplin 2 - GPZ Pełplin		Format: A3			
		Wykaz działań umieszczono na stronie tytułowej projektu.		Skala: -			
				Wersja: 02			
				Data sporządzenia: 2024.01.09			
Tytuł rysunku: FW Pełplin 2, Linia kablowa WN i światłowodowa. Połączenie światłowodowe.				Data sprawdzenia: 2024.01.09			
				Nr rysunku: L-010003			