


Komin H=150m

OZNACZENIE
projektowanych kompensatorów

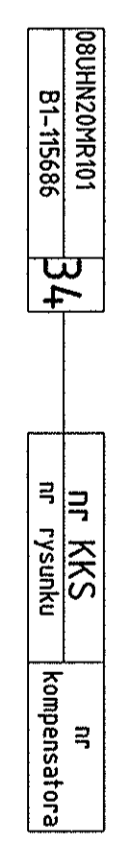

Uwagi

Rysunki przytłaczone: B1-115653, B1-115672, oraz B1-115675, B1-115686

DOCUMENTACJA
POWYKONAWCZA

| ZMIANY | | Przebieg | |
|---|--|-------------|------------|
| a | b | nr rysunku | data |
| | zmieniono oznaczenia kompensatorów nr 16, 17 | 23.09 | 13.08.2008 |
| | zmieniono oznaczenia kompensatorów nr 5, 14 | 14.04. | 13.08.2008 |
| Instalacja podłączona bloków od 1 do 8 do istniejącego IOS i odprowadzenie spalin do nowego kominu kanały spalin - kompensatory | | | |
| SCHEMAT | | Przebieg | |
| Projektant | J.H.K. | nr projektu | U-30376 |
| Wykonaj | T.S. | nr rysunku | B1-115687 |
| Sprawdz | K.K. | nr rysunku | A1 |
| Zobowiązuje | M.W. | nr rysunku | A1 |
| BSPiR "ENERGOPROJEKT-KATOWICE" SA | | ELPOLANIEC | |
| | | 35 | |