CAREER

MARKS	ALTERATION	DATE	DESIGNED BY	APPROVED BY	MARKS	ALTERATION	DATE	DESIGNED BY	APPROVED BY
1		1997·03·19	S.T	K. Jud			19 · ·		
		19 · ·					19 · ·		

ORDER NO.	CUSTOMER	NAME OF MACHINE	ITEM	QTY.	DATE	DESIGNED BY
06-5003	POLANIEC			1A	1997·02·20	K. Jud
					19 · ·	
					19 · ·	
					19 · ·	
					19 · ·	

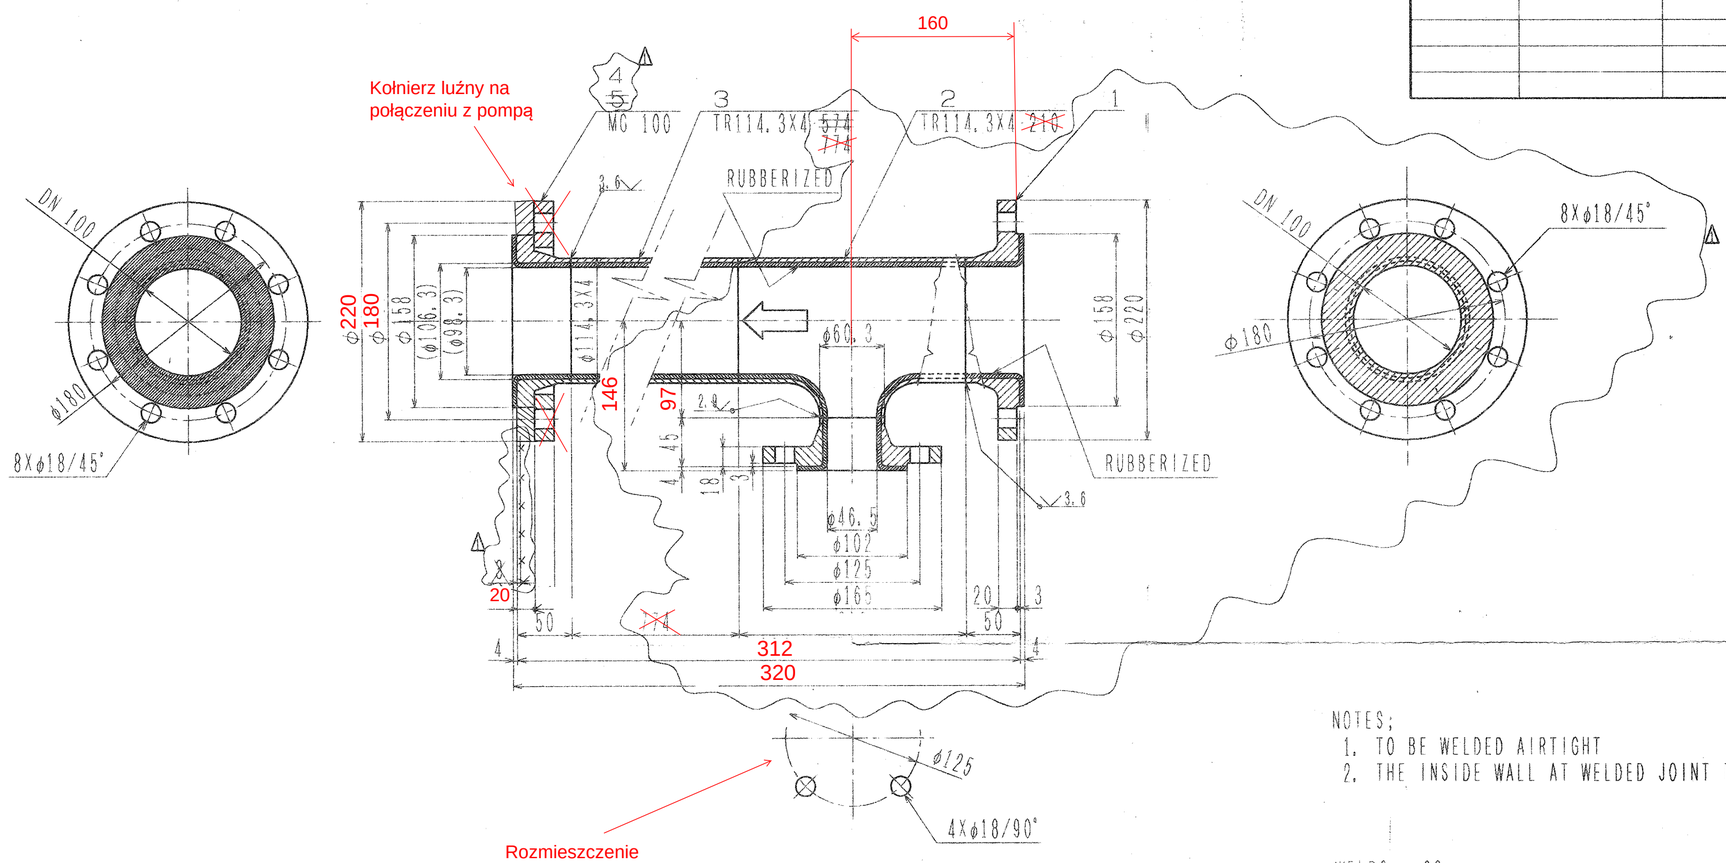

NOTES;
1. TO BE WELDED AIRTIGHT
2. THE INSIDE WALL AT WELDED JOINT TO BE GROUND

WELDS ; CO_2

3.6▽ 1.3m

NOTE;PIECES WITH '*' FINISH AT ASSEMBLY

UWAGA: Wykładzina gumowa wewnątrz elementu rurociągu powinna charakteryzować się odpornością na ścieranie. Czynnik wewnątrz rurociągu - zawiesina woda przemiału kamienia wapiennego. Sugerowana wykładzina gumowa Wulkodurit W302 lub równoważna.

Odejście rozmieszczone na środku trójnika oraz wszystkie kołnierze luźne (obrotowe).

Σ ~~28.9~~ 24.7 kg

KUBOTA CORP. TECH. DIV. MAR 31 1997 PULVERIZING EQUIP. DEPT.

PRELIMINARY

NO. REQD	PARTS NO.	NAME OF PARTS	MATERIAL	WEIGHT	REMARKS (FILE NO.)
	5				
	4				
	3				
	2				
2	1	T-REDUCER ~~DN150~~ 100/50 ~~1050~~ 138 MG, MGT, MG		~~28.9~~ 24.7	
A					

△DN100 L1092

FILE NO. PCA-004△ ORDER NO. 06-5003

THIRD ANGLE PROJECTION	DATE 1997·02·20	SCALE 1/4	TYPE CUSTOMER POLANIEC	BELONGING TECH
APPROVED BY	CHECKED BY K. Jud	DESIGNED BY / DRAWN BY S. Tanaka	TITLE ~~DN150~~ DN100△ ~~1050~~ 1092△ T-REDUCER ~~DN150~~ 100/50 ~~1050~~ 138 MG, MGT, MG	

KUBOTA Corporation

DWG. NO. 2C-30955 A

MARKS	DATE
1	19 · ·
2	19 · ·
3	19 · ·

0 10 20 30 40 50 60 70 80 90 100

1 2 3 4 5 6 7 8 9