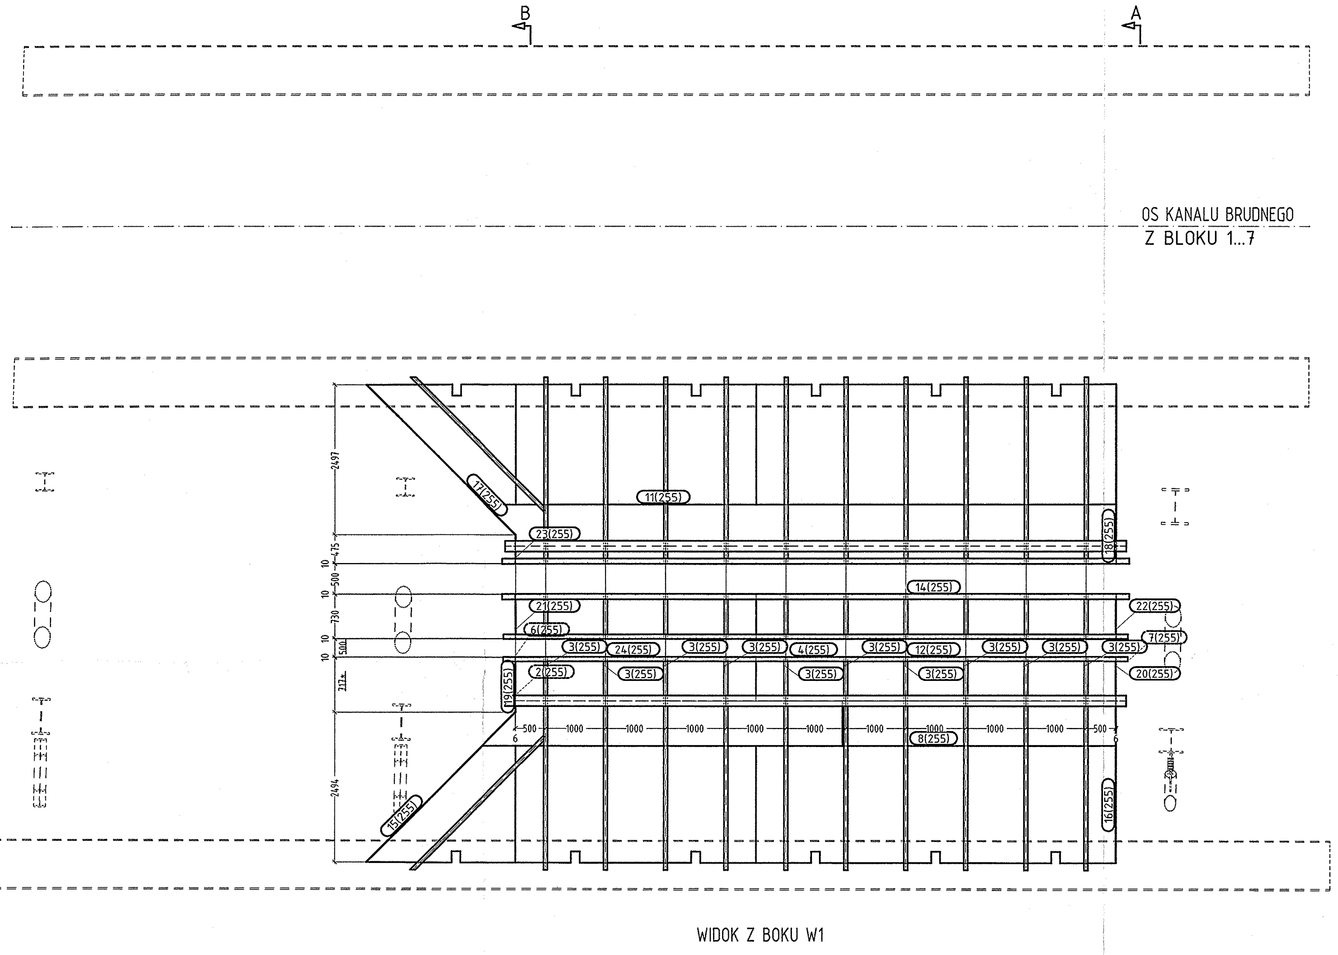

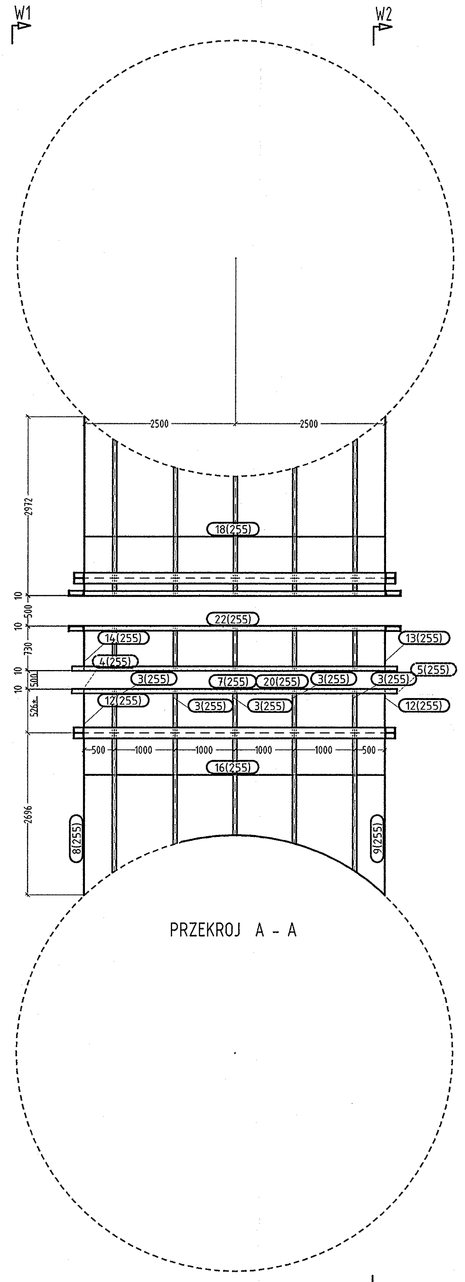

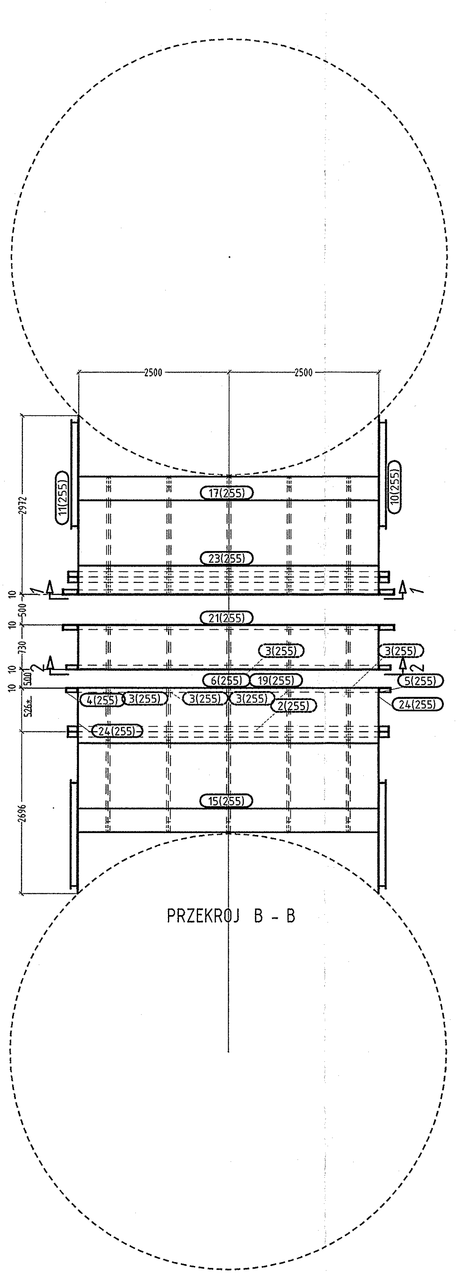

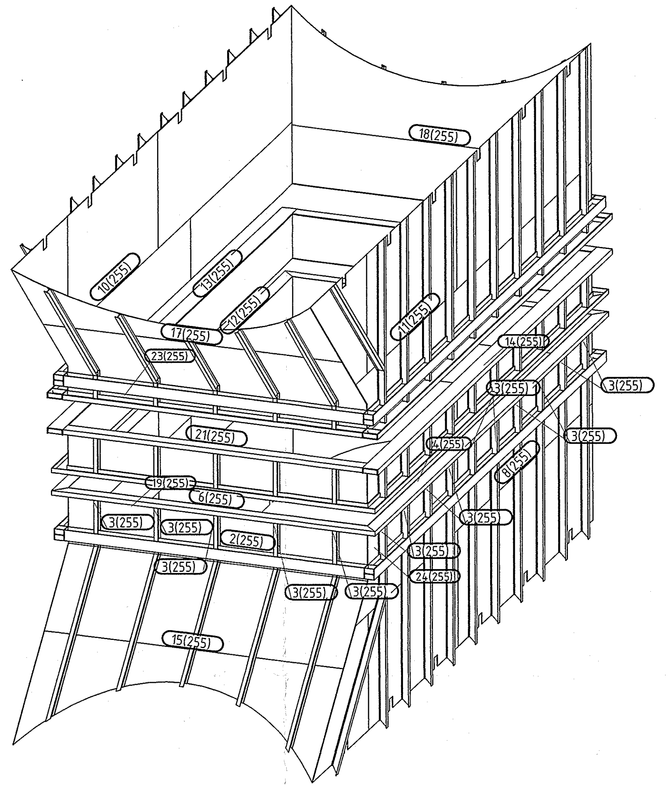

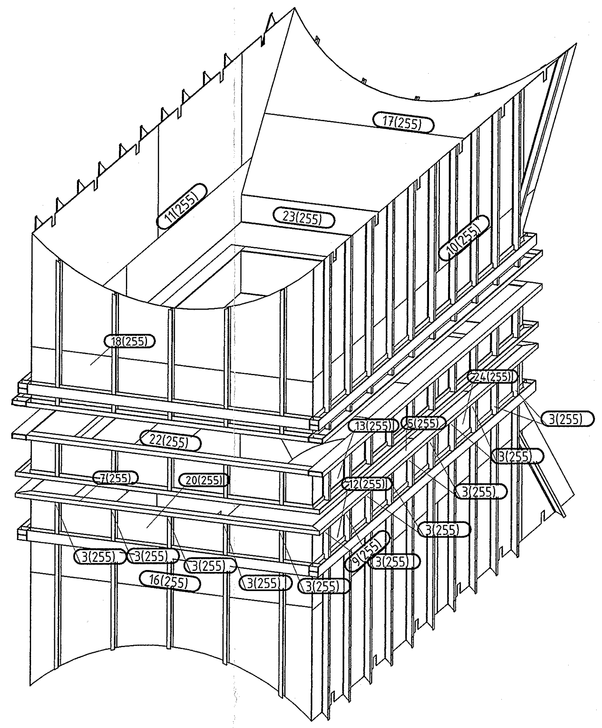

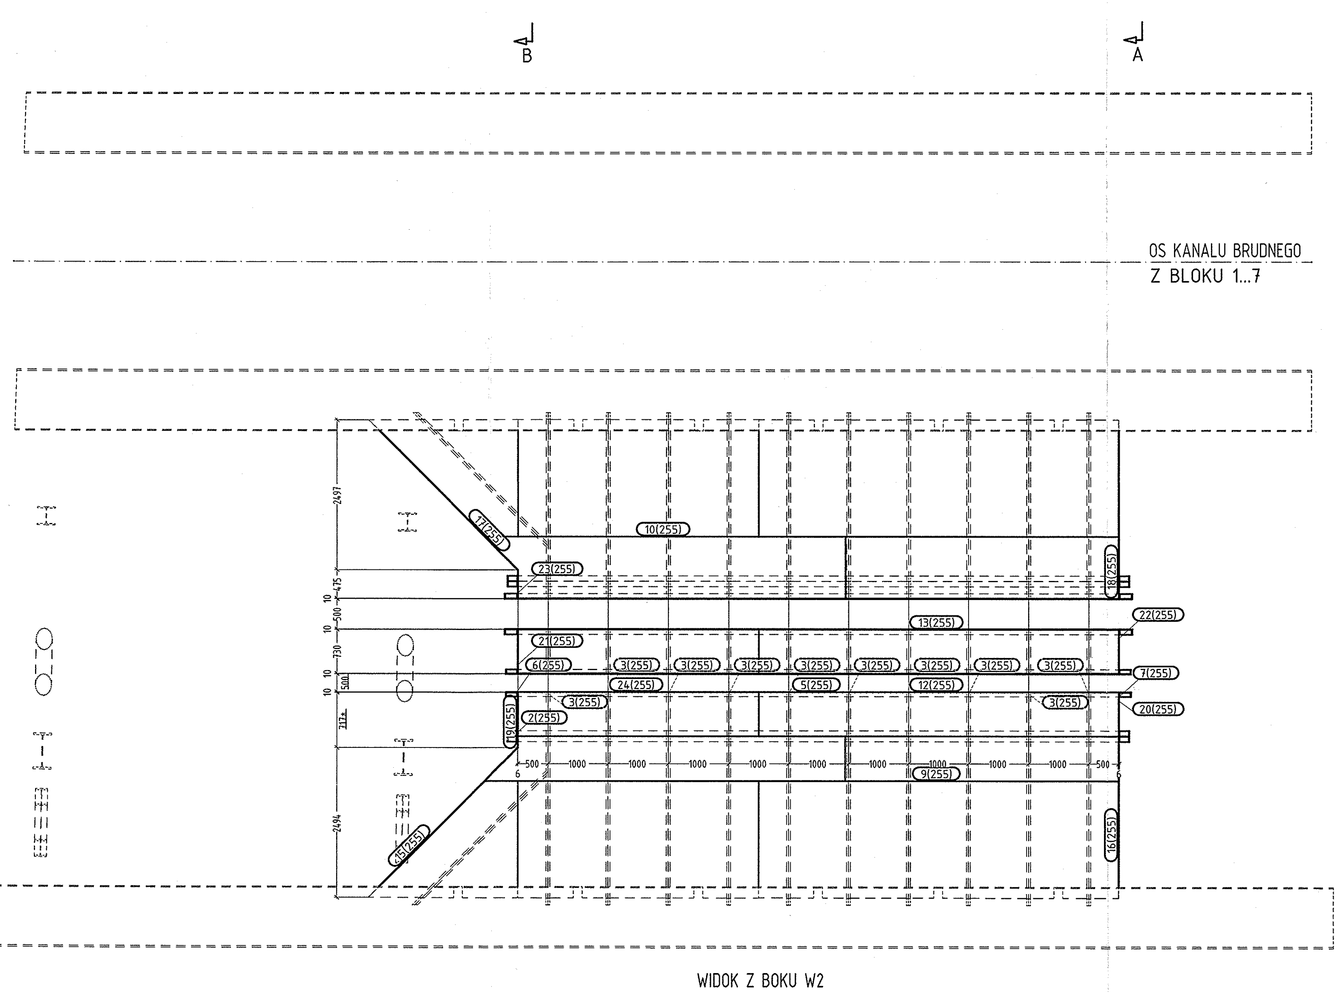

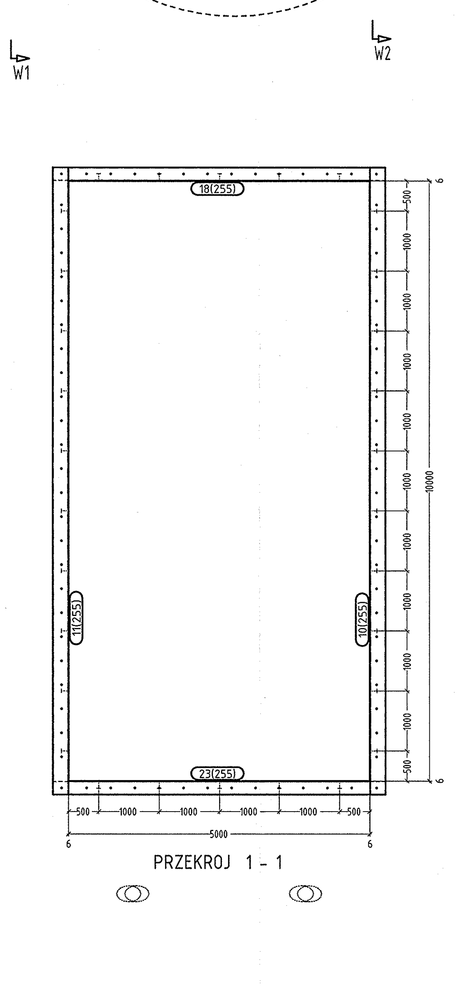

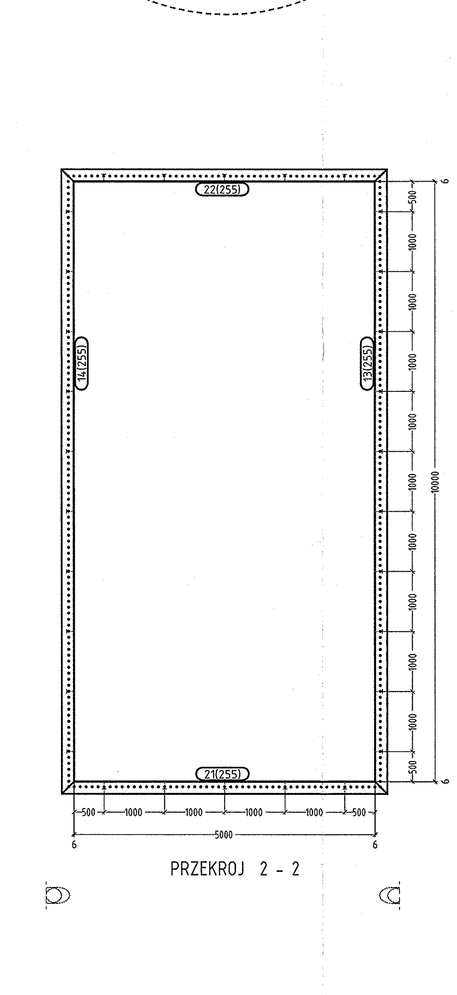

WYMIAR Z * - DOPASOWAC I PRZYCIAC NA MONTAZU

DOKUMENTACJA POWYKONAWCZA

NR KKS 00UHN13

POZIOM POROWNAWCZY: +/-0,000 = 161,000m n.p.m

ZMIANY

Instalacja podłączenia bloków od 1 do 8 do istniejącej IOS i odprowadzenia spalin do nowego komina
PW KANAŁU SPALIN ŁĄCZĄCYCH BRUDNY I CZYSTY KANAŁ IOS W REJONIE BLOKU NR 8

Przedsięwzięcie: EL. POLANIEC

Kanał K255 - rysunek zestawczy

Projektował:	J. Fikusz	Skala: 1:50	Nr rysunku: B1-116874	Nr projektu: U-29988
Wykonał:	E. Garska			
Sprawdził:	K. Kowalczyk	Format: A0		
Zatwierdził:	M. Wojciczka			

BSPiR "ENERGOPROJEKT-KATOWICE" SA

Lp rysunku: 4